


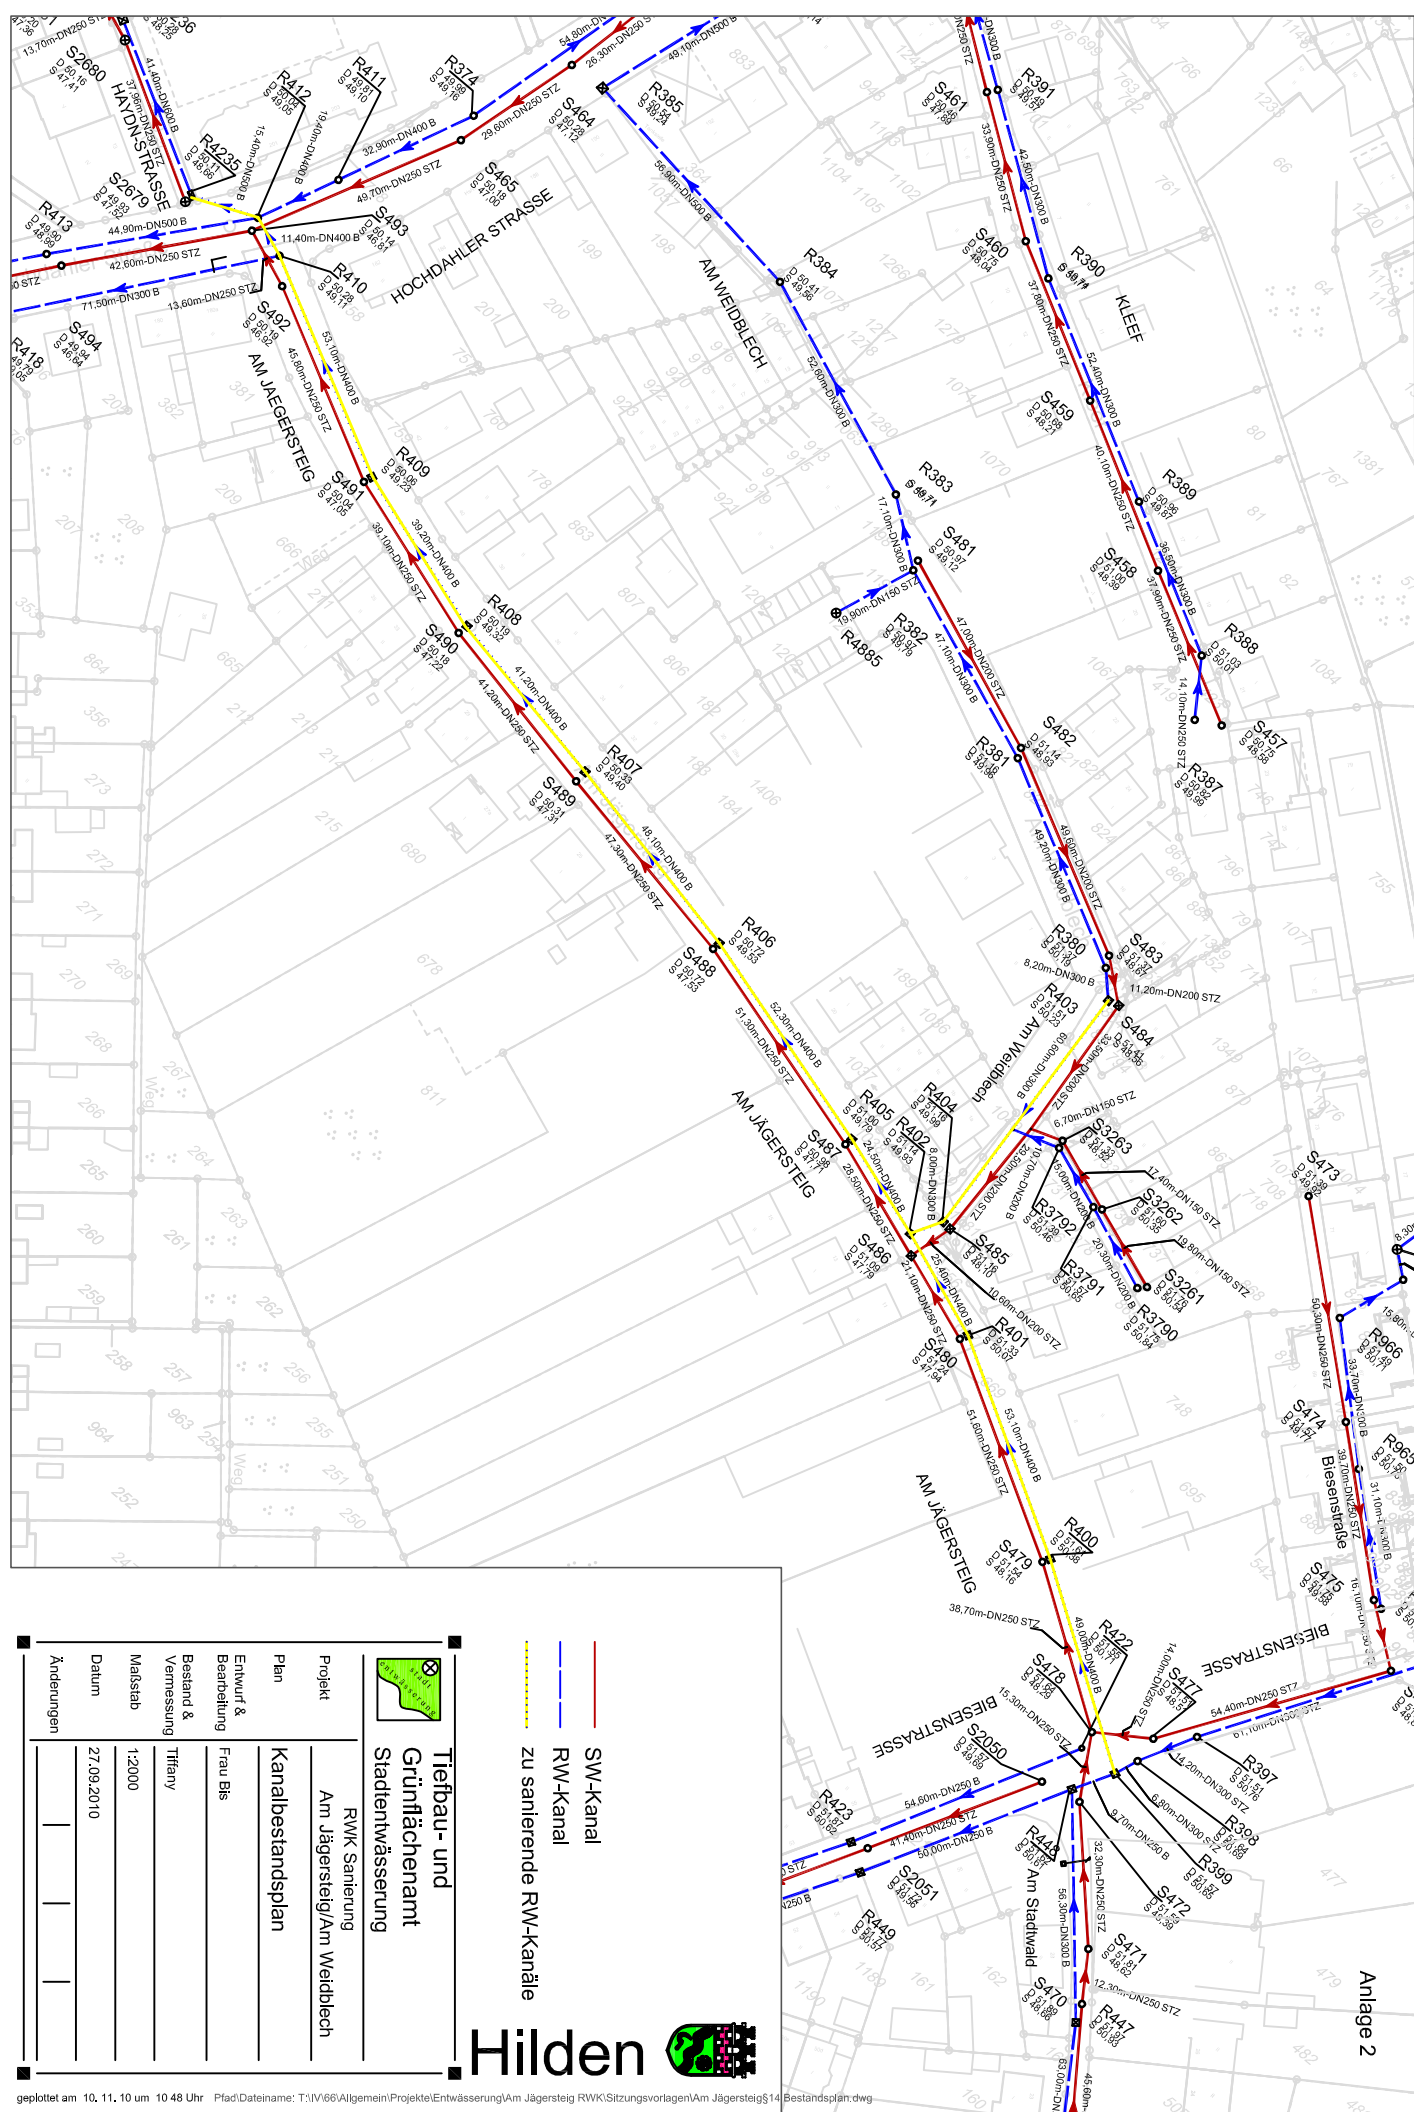

Tiefbau- und Grünflächenamt
Stadentwässerung

Plan

Kanalbestandsplan

Projekt

RWK Sanierung Am Jägersteig/Am Weidblech

Entwurf & Bearbeitung

Frau Bis

Bestand & Vermessung

Tiffany

Maststab

1:2000

Datum

27.09.2010

Änderungen

- SW-Kanal
- RW-Kanal
- zu sanierende RW-Kanäle